


Lokal spełnia warunki odpowiednie dla swego przeznaczenia.  
Wrocław 17.11.2023 r.

mgr inż. arch. ~~Piotr~~ ~~Golub~~  
uprawnienia budowlane do  
projektowania bez ograniczeń  
w specjalności architektonicznej  
Nr ew. 385/94/UW Członek DOIA nr DS-0222

## RZUT FRAGMENTU PARTERU:

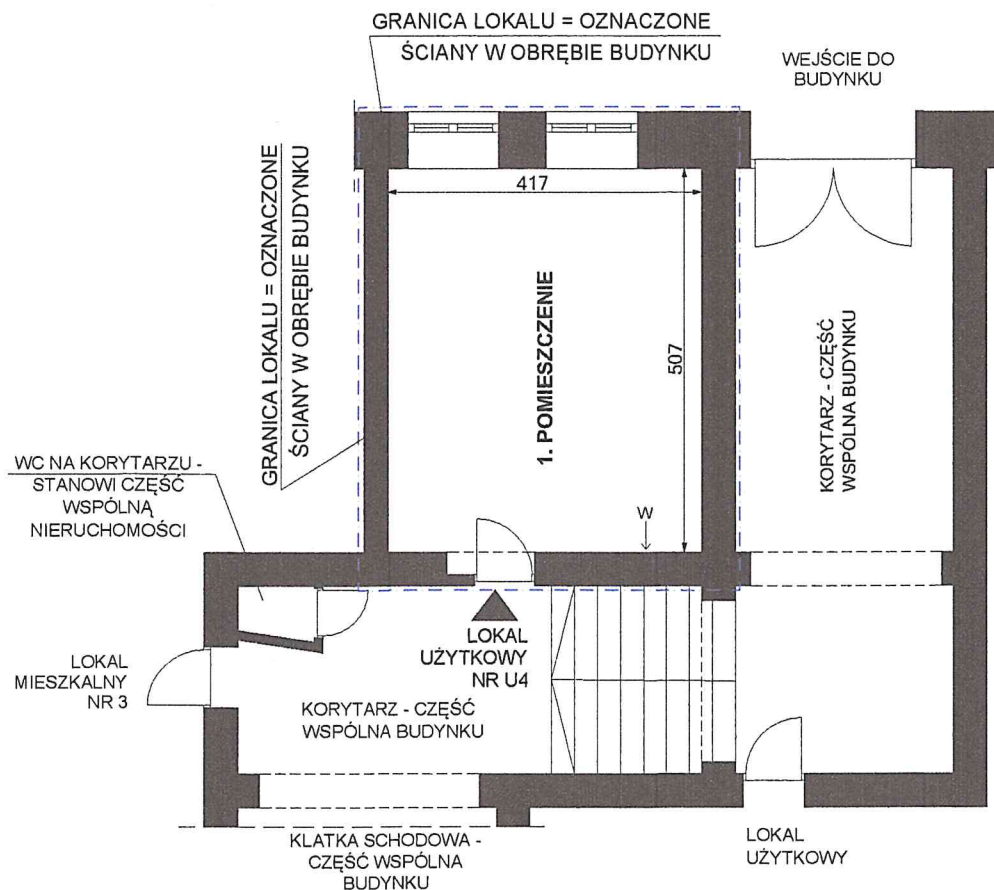

lp.	POMIESZCZENIE	POW. m2
1.	POMIESZCZENIE	21,14 m2
POWIERZCHNIA LOKALU		21,14 m2

OZNACZENIA:

← W - PRZEW. WENTYL.  
← S - PRZEW. SPALIN.

LOKAL UŻYTKOWY NR U4  
WROCLAW, UL. ŚW. WINCENTEGO 22  
parter, I kondygnacja, h= 332 cm, skala 1:100  
Wrocław 17.11.2023 r.

mgr inż. arch. ~~Piotr~~ ~~Golub~~  
uprawnienia budowlane do  
projektowania bez ograniczeń  
w specjalności architektonicznej  
Nr ew. 385/94/UW Członek DOIA nr DS-0222