


INWENTARYZACJA ARCHITEKTONICZNO-BUDOWLANA

SKALA 1:100

- WROCŁAW, UL. WESOŁA 12
- LOKAL MIESZKALNY 10
- KONDYGNACJA 5, 4 PIĘTRO

FRAGMENT RZUTU 4 PIĘTRA

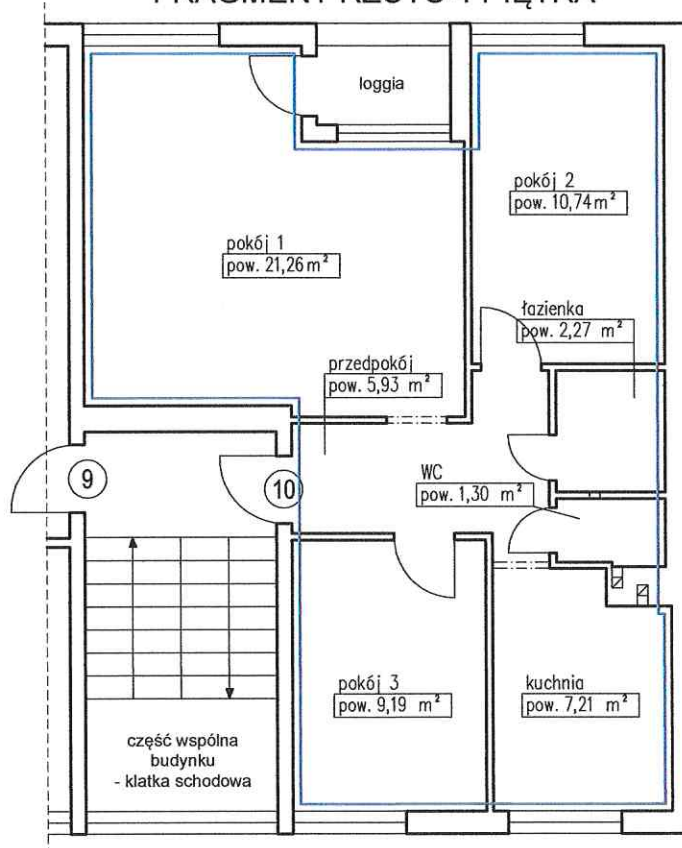

Lokal mieszkalny nr 10

pokój 1	21,26 m ²
pokój 2	10,74 m ²
pokój 3	9,19 m ²
łazienka	2,27 m ²
WC	1,30 m ²
kuchnia	7,21 m ²
przedpokój	5,93 m ²
RAZEM:	57,90 m ²

Wysokość lokalu: h=2,48 m

Lokal mieszkalny wraz z pomieszczeniami pomocniczymi spełnia wymogi lokalu przeznaczanego na stały pobyt ludzi oraz zaspokajają ich potrzeby mieszkaniowe.

Inwentaryzacja zgodna na dzień 07.05.2025 r.

autor opracowania: mgr inż. arch. Krzysztof Malczewski



~~mgr inż. arch. KRZYSZTOF MALCZEWSKI~~
~~Upewnienie, udzielane~~
~~do projektowania bez ograniczeń~~
~~w sprawie: arch. architektonicznej~~
~~nr 001 19/SŁOKK/2025~~